側面図 S=1:50 断面図 S=1:20 橋長14000 4220 桁長13940 (A1) (A2) 上流 下流 添架物φ250 添架物φ300 [ -300×90×9×10 中間断面 -300×90×9×10 \_端部断面\_ H-692 × 300 × 13 × 20 (G1) **G2** A1橋台 S=1:40 A2橋台 S=1:40 4220 4220 平面図 S=1:50 橋長14000 下流 上流 上流 下流 桁長13940 上流 排水管φ114.3 排水孔 (G1) **G2** 設計条件 (A2) 実施設計図 (A1) 排水管φ114.3 橋 名 金山橋 所 在 地 鹿児島県いちき串木野市上名地内 いちき串木野市 下流 路線名 河内1号線 令和5年度 社会道維第2号 金山橋補修工事 工事名 河川名 2級河川 金山川 橋 長 L = 14.00 m 河内1号線 幅 員 W = 4.22 m 工事箇所 いちき串木野市 浅山 地内 θ = 90° 図面種類 金山橋 橋梁一般図 設計荷重 T-14

上部工形式 H形橋

架設年度

下部工形式 重力式橋台

1969年 (昭和44年12月)


縮尺

図面番号

S=1:50

全 8 葉 第 1 号

# 側面図

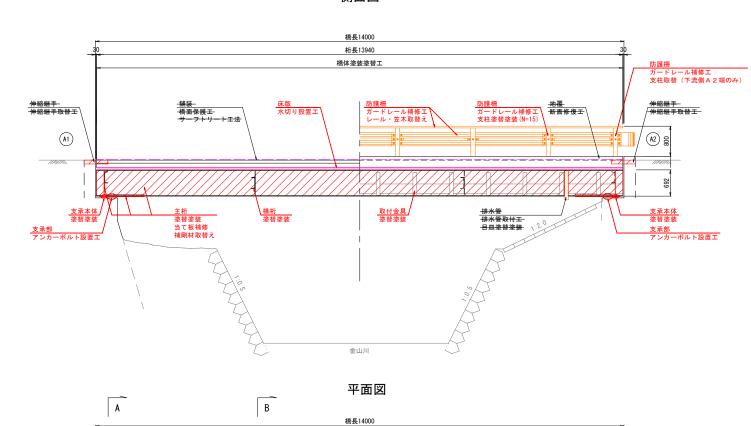

桁長13940

下流

<u>防護柵</u> ガードレール補修工 支柱塗替塗装(下流側A2端以外)

主桁 / 塗替塗装 当て板補修 補剛材取替え <u>防護柵</u> ガードレール補修工 支柱塗替塗装

<del>舗装</del> <del>「橋面保護工</del>-<del>サーフトリートエ法</del>ー

<u>防護柵</u> ガードレール補修エ レール・笠木取替え


張出床版 <del>断面修復工</del> 表面保護工 水切り設置工

排水管 排水管取付工 日皿塗替塗装


排水管 排水管取付工 日皿塗替塗装

(A1) | A


# A - A 断面図

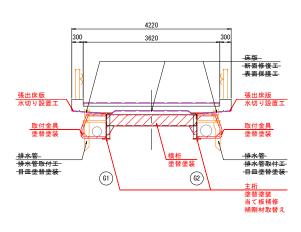


## B - B 断面図

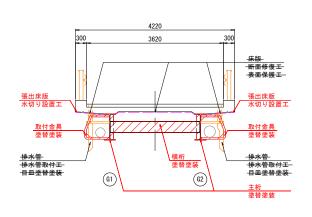

# A1橋台

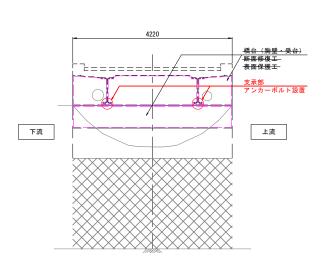

# A2橋台

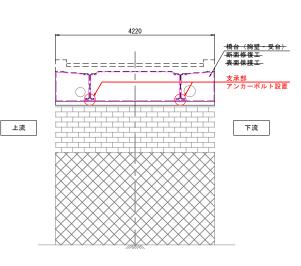

## 補修項目一覧

(A2)


<del>- 伸縮継手</del> - 伸縮継手取替工

排水管 排水管取付工 日皿塗替塗装


が設備 ガードレール補修工 支柱取替(下流側A2端のみ) 排水管-排水管取付工 日皿塗替塗装


補修内容	補修工法	施工箇所	備考
断面修復工	- 左官工法・ポリマーセメントモルタル	- 床版・張出床版・橋台胸壁・地覆	
表面保護工	表面含浸工法(けい酸ナトリウム系含浸材)	<del>- 床版・張出床版・橋台(胸壁・受台)</del>	
水切り設置工	簡易水切り	張出床版	
伸縮継手取替工	<del>ブロフジョイントCDx型 20</del> 一	A1·A2伸縮維手部	
排水管補修工	·排水管取付·目皿塗替塗装(Rc·皿塗装)	-排水管・目皿	
橋面保護工	<del>サーフトリートエ法</del>	<del>-橋面舗装部</del> -	
ガードレール補修工	レール・笠木取替・支柱取替・支柱塗替塗装(Rc-Ⅲ塗装)	レール・笠木・支柱(15本塗替え・1本取替え)	
塗装塗替工	Rc- I 塗装	主桁・横桁・支承・他鋼部材	
鋼桁補修工	当て板補修・補剛材取替工	主桁下フランジ・支点部補剛材	
アンカーボルト設置エ	緩衝ピン	支承部	


	> 1 10 EX H1 E
	いちき串木野市
工事名	令和5年度 社会道維第2号 金山橋補修工事
<del>河 川</del> 路 線 名	河内1号線
工事箇所	いちき串木野市 浅山 地内
図面種類	金山橋 補修一般図
縮尺	S=1:50
図面番号	全 8 葉 第 2 号

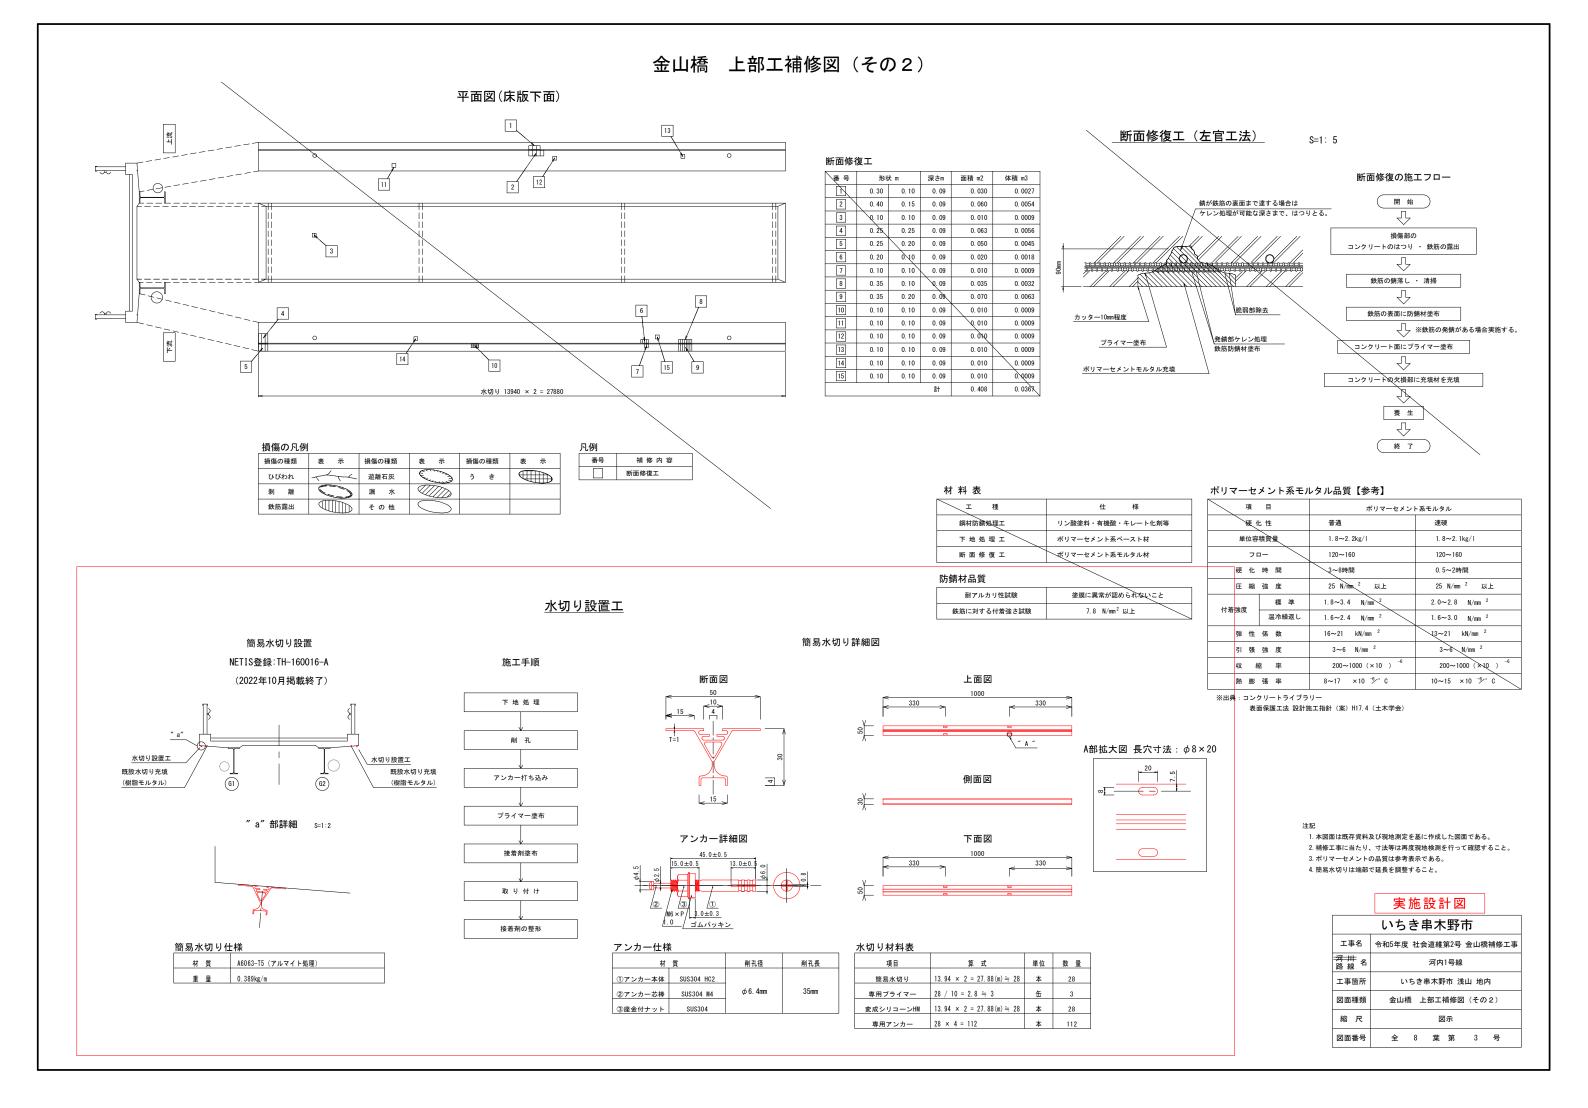

# 金山橋 塗装塗替工

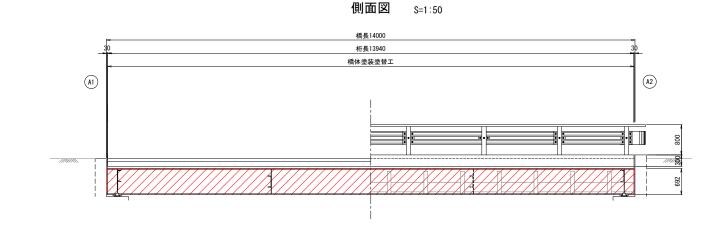


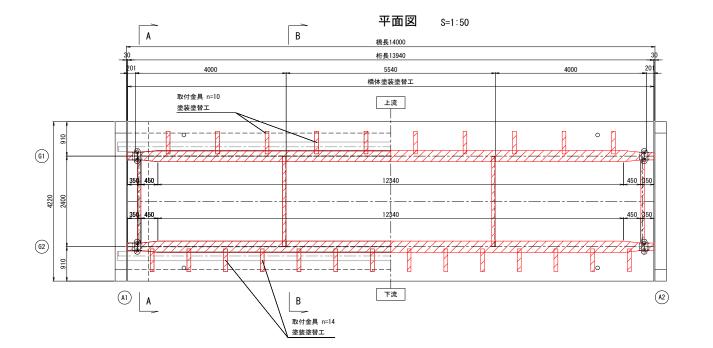

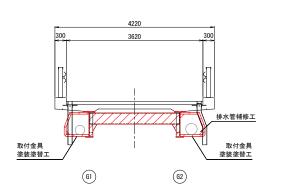


A - A 断面図


S=1:50

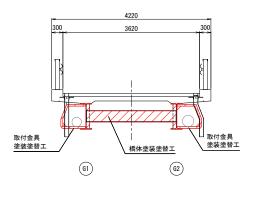


B - B 断面図

S=1:50

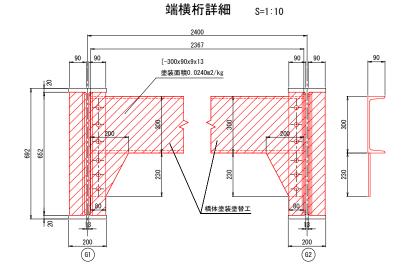

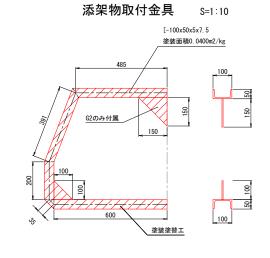

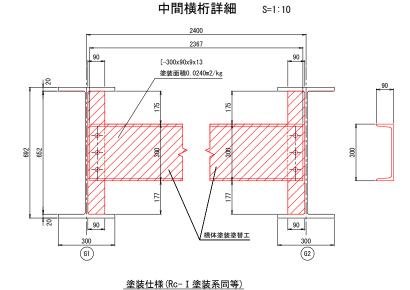



アースコート防錆(はけ・ローラー)

(121) - 12 /		
塗 料 名	使用量 (g/m2)	塗装間隔
塗膜剥離剤+サンダーケレンエ(2種ケレン相当)		5分以上 24時間以内
EARTH COAT防錆前処理剤(全面塗り)	40	4時間~10日
EARTH COAT防錆塗料	100	16時間~10日
EARTH COAT防錆塗料	100	16時間~10日
EARTH COAT中塗F	140	10時间~10日
EARTH COAT上塗 F	120	16時間以上
	塗料名  塗膜刺離剤+サンダーケレンエ(2種ケレン相当)  EARTH COAT防錆前処理剤(全面塗り)  EARTH COAT防錆塗料  EARTH COAT防錆塗料  EARTH COAT中塗F	<ul> <li>要料名 (g/m2)</li> <li>塗膜剥離剤+サンダーケレンエ(2種ケレン相当)</li> <li>EARTH COAT防錆前処理剤(全面塗り) 40</li> <li>EARTH COAT防錆塗料 100</li> <li>EARTH COAT防錆塗料 100</li> <li>EARTH COAT防錆塗料 140</li> </ul>

۰	_	_	_	_
	٠.		-	-

- 注1) 図中の補修計画は、「現地調査」等に基づくものであるが、工事に際しては現地状況を十分把握し、 併せて監督職員の了承を得た上で実施すること。
- 注2) 施工数量については、現地再確認を行ったうえ監督職員の承諾を得て決定すること。
- 注3) 施工に際しては、工事着手前に河川管理者と協議を行い承諾を得た上で実施する。
- 注4) 素地調整(2種ケレン)の施工方法は既設塗装に有害物質(PCB以外鉛等)が含まれているため、ケレン時においては周辺環境へ影響を及ぼさないように、十分養生すること。

また、周辺環境に影響を及ぼさない工法を選択し、監督職員の承諾を得て決定すること。

#### 塗装塗替工 数量表


項目	仕 様	単 位	数量	備考
<b>を膜除去工</b>	中性型水素剥離剤ECO	m2	88. 33	補修数量参照
<b>参装塗替工</b>	アースコート防錆(Rc-I系同等)	m2	88. 33	補修数量参照

	いちき串木野市		
工事名	令和5年度 社会道維第2号 金山橋補修工事		
<del>河 川</del> 路 線 名	河内1号線		
工事箇所	いちき串木野市 浅山 地内		
図面種類	金山橋 塗装塗替工		
縮尺	S=1:50		
図面番号	全 8 葉 第 4 号		


# 金山橋 鋼桁補修図

#### 既設鋼部材撤去詳細図 S=1:10


A - AB - B

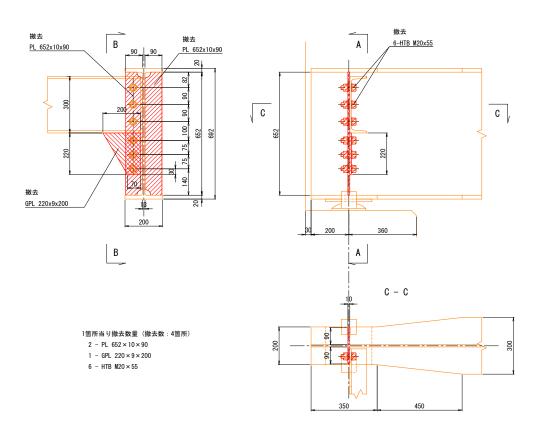

S=1:100 位置図

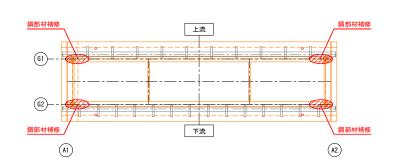


#### 鋼部材補修詳細図 S=1:10

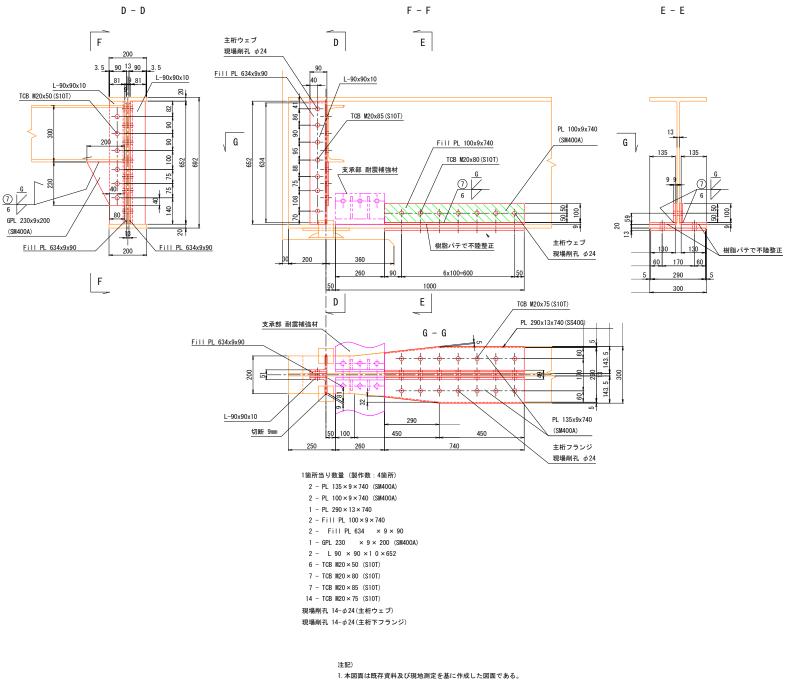

- 2. 補修工事に当たり、寸法等は再度現地検測を行って確認すること。 3. 既設鋼材の不陸面はケレン後樹脂パテにて不陸整正を行う。
- 4. 特記なき鋼材材質はSS400とする。


いちき串木野市		
工事名	令和5年度 社会道維第2号 金山橋補修工事	
<del>河 川</del> 路 線 名	河内1号線	
工事箇所	いちき串木野市 浅山 地内	
図面種類	金山橋 鋼桁補修図	
縮尺	S=1:10	
図面番号	全 8 葉 第 5 号	


# 金山橋 アンカーボルト設置工 8=1:10

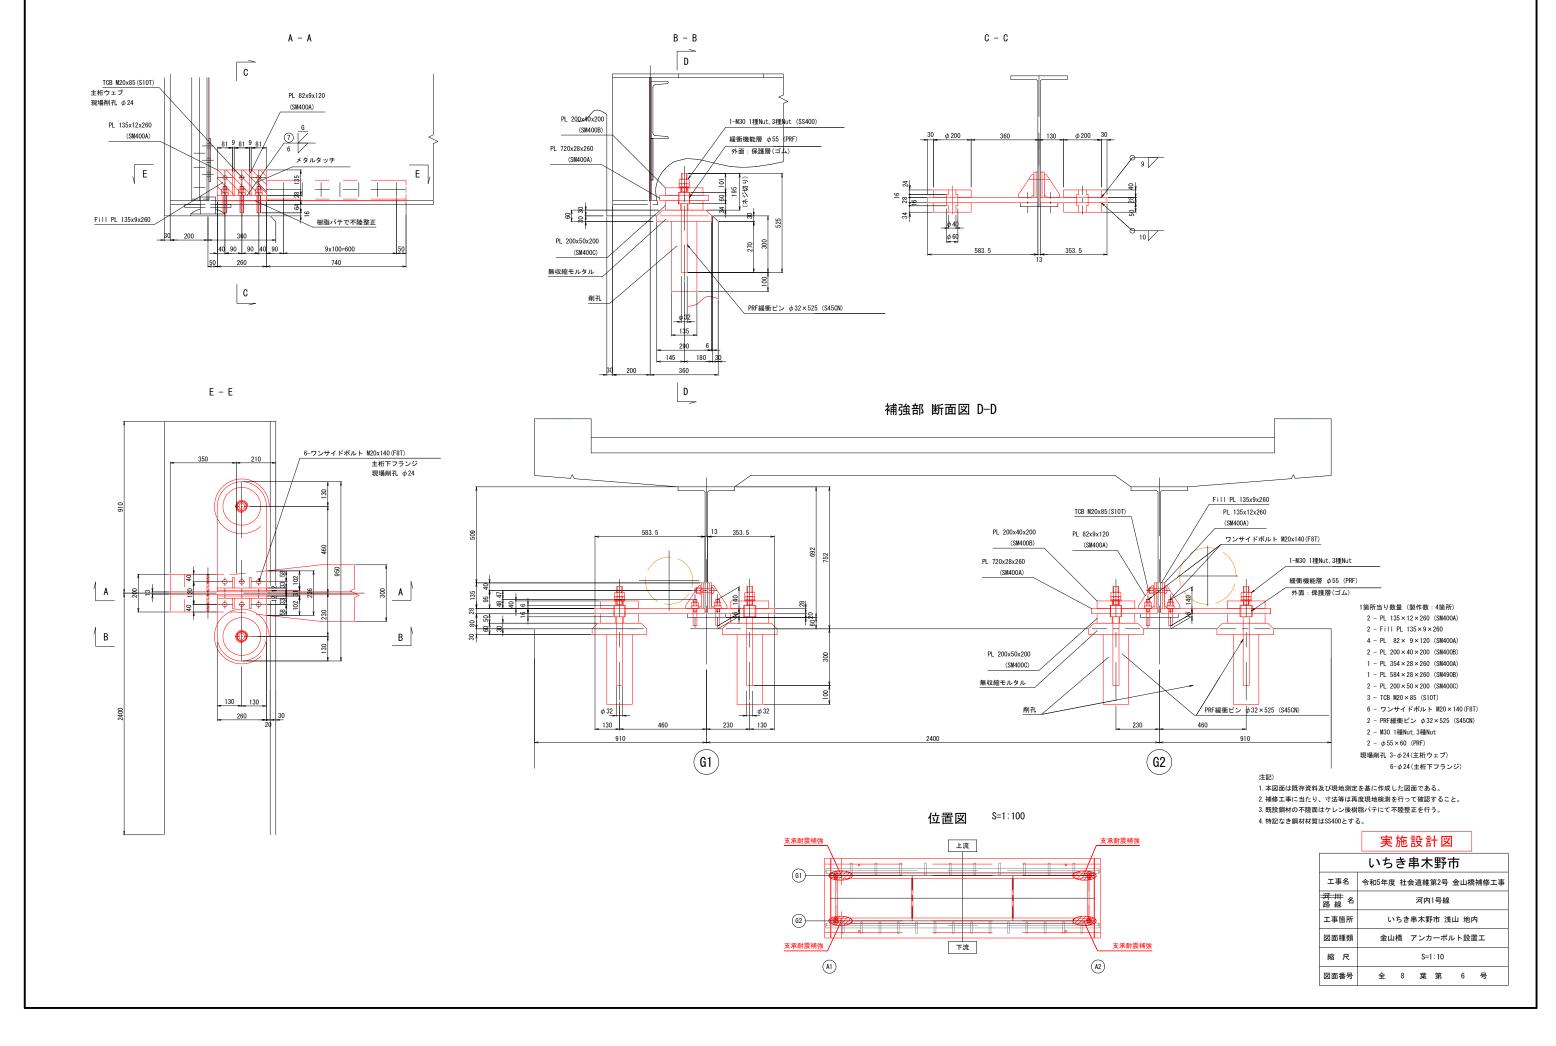

# 金山橋 ガードレール補修図


# 現況ガードレール撤去工

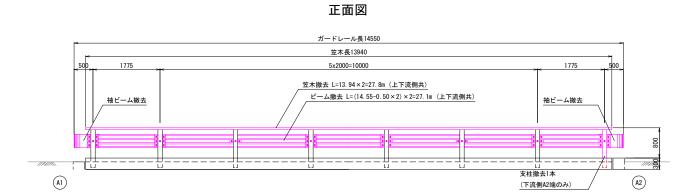

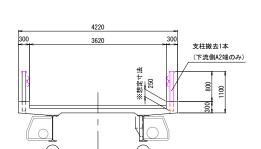

S=1:50


断面図

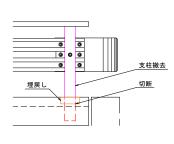


支柱撤去図

新規ガードレール設置工


上流側平面図

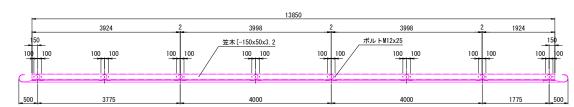


## 下流側平面図

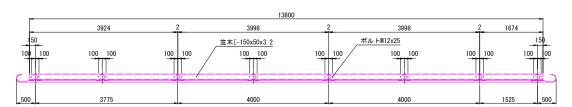

上流側正面図

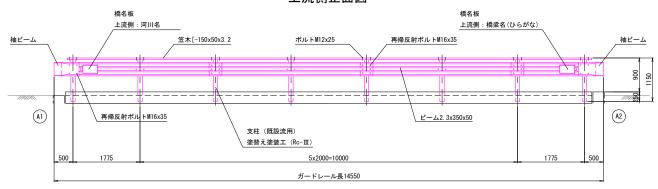

# 下流側正面図

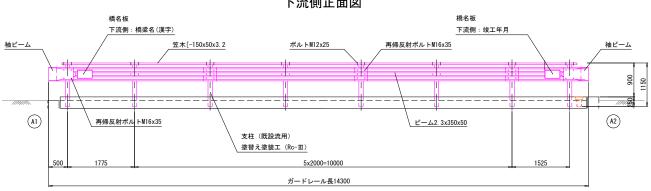


#### <u>塗装仕様(Rc-Ⅲ)</u>




	塗 料 名	使用量(スプレー) (g/m2)	塗装間隔
素地調整	3種ケレン		4時間以内
下 塗	弱溶剤形変性エポキシ樹脂塗料下塗(鋼材露出部のみ)	(200)	10.100
下 塗	弱溶剤形変性エポキシ樹脂塗料下塗	200	1日~10日
下 塗	弱溶剤形変性エポキシ樹脂塗料下塗	200	1日~10日
中 塗	弱溶剤形ふっ素樹脂塗料用中塗	140	1日~10日
上 塗	弱溶剤形ふっ素樹脂塗料上塗	120	2日~10日

## 断面図

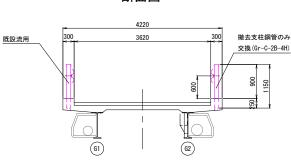



# Gr-C-2B-4H S=1:20

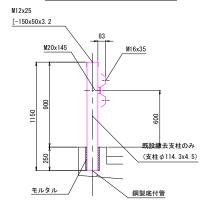


- 1. 本図面は既存資料及び現地測定を基に作成した図面である。 2. 補修工事に当たり、寸法等は再度現地検測を行って確認すること。
- 3. 支柱設置の削孔は鉄筋探査を行い、既設の鉄筋を傷つけないよう 注意する。

いちき串木野市		
工事名	令和5年度 社会道維第2号 金山橋補修工事	
<del>河 川</del> 路 線 名	河内1号線	
工事箇所	いちき串木野市 浅山 地内	
図面種類	金山橋 ガードレール補修図	
縮尺	図示	
図面番号	全 8 葉 第 7 号	

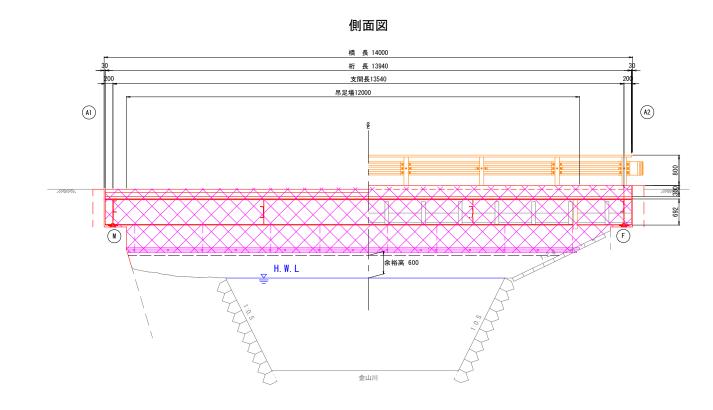

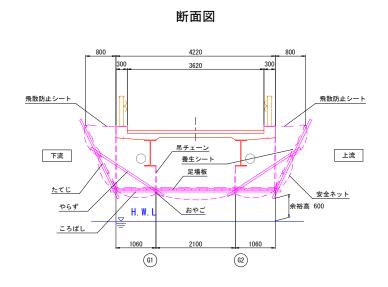

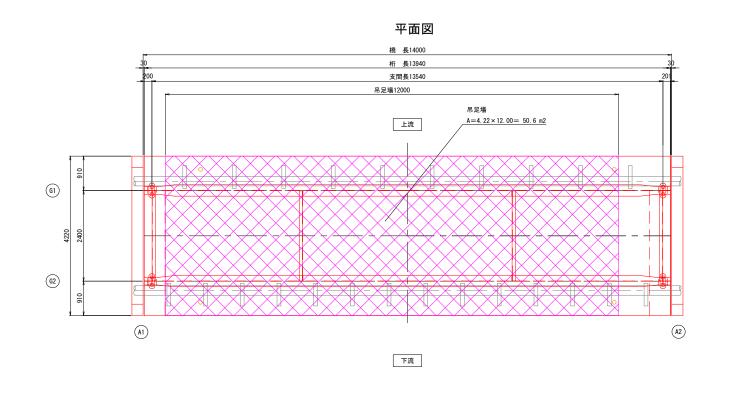

	いちき串木野市
工事名	令和5年度 社会道維第2号 金山橋補修工事
<del>河 川</del> 路 線 名	河内1号線
工事箇所	いちき串木野市 浅山 地内
図面種類	金山橋 足場参考図
縮尺	S=1:50
図面番号	全 8 葉 第 8 号