

平 面 図

S=1:250

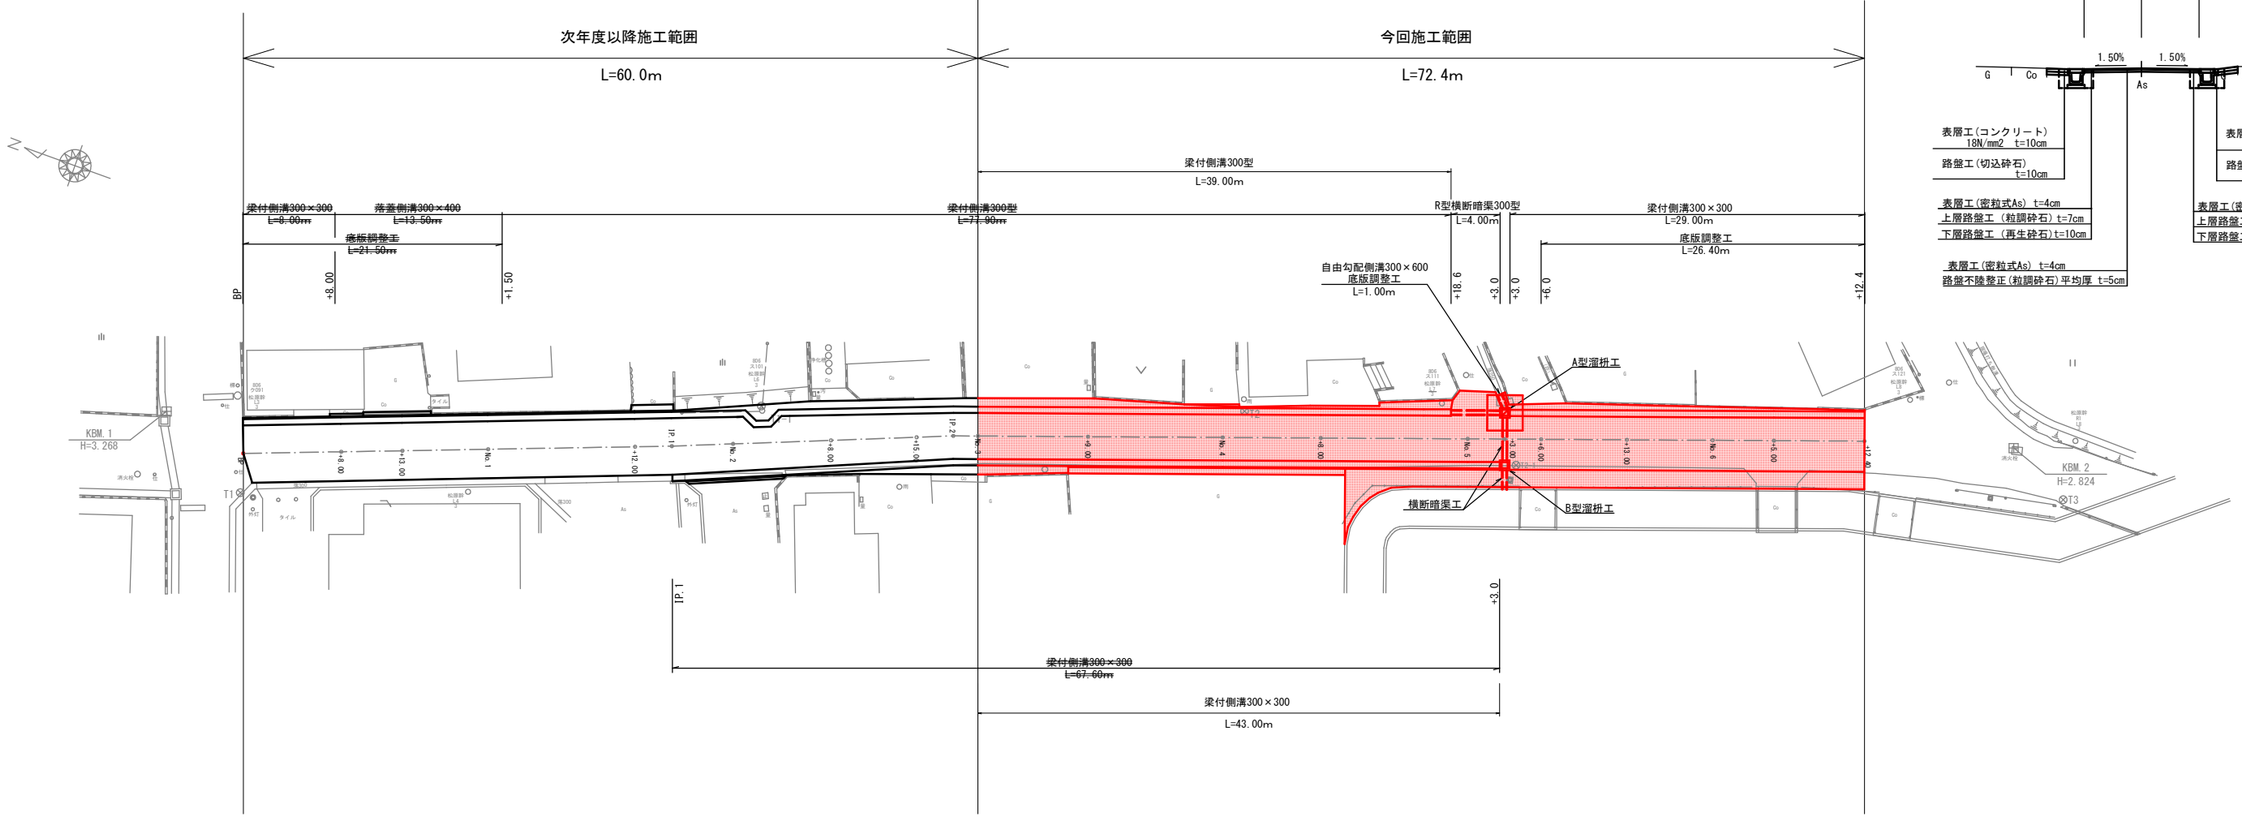

標準断面図

S=1:100

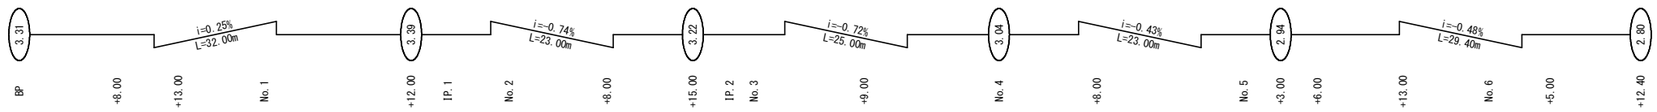

基準点座標一覧表

点 名	X座標	Y座標
T1	-145615.135	-66696.084
T1-1	-145653.485	-66675.843
T2	-145690.010	-66661.989
T2-1	-145712.358	-66658.613
T3	-145755.338	-66646.096

センター座標一覧表


点 名	X座標	Y座標
IP.1	-145646.992	-66680.551
IP.2	-145668.328	-66671.962
BP	-145614.277	-66692.990
+8.00	-145621.755	-66690.147
+13.00	-145626.428	-66688.370
No.1	-145632.971	-66685.882
+12.00	-145644.188	-66681.617
No.2	-145651.630	-66678.684
+8.00	-145659.052	-66675.696
+15.00	-145665.545	-66673.082
No.3	-145670.213	-66671.294
+9.00	-145678.696	-66668.288
No.4	-145689.064	-66664.613
+8.00	-145696.605	-66661.941
No.5	-145707.916	-66657.933
+3.00	-145710.743	-66656.931
+6.00	-145713.571	-66655.929
+13.00	-145720.169	-66653.591
No.6	-145726.767	-66651.252
+5.00	-145731.480	-66649.582
+12.40	-145738.455	-66647.111

実施設計図

いちき串木野市	
工事名	令和8年度 道維第5号 小学校松山線道路改良工事
~~河川名~~ 路線名	市道 小学校松山線
工事箇所	いちき串木野市 大里地内
図面種類	平面図
縮尺	S=1:250
図面番号	全 9 葉 第 1 号

縦断図

H=1:100
S=1:250

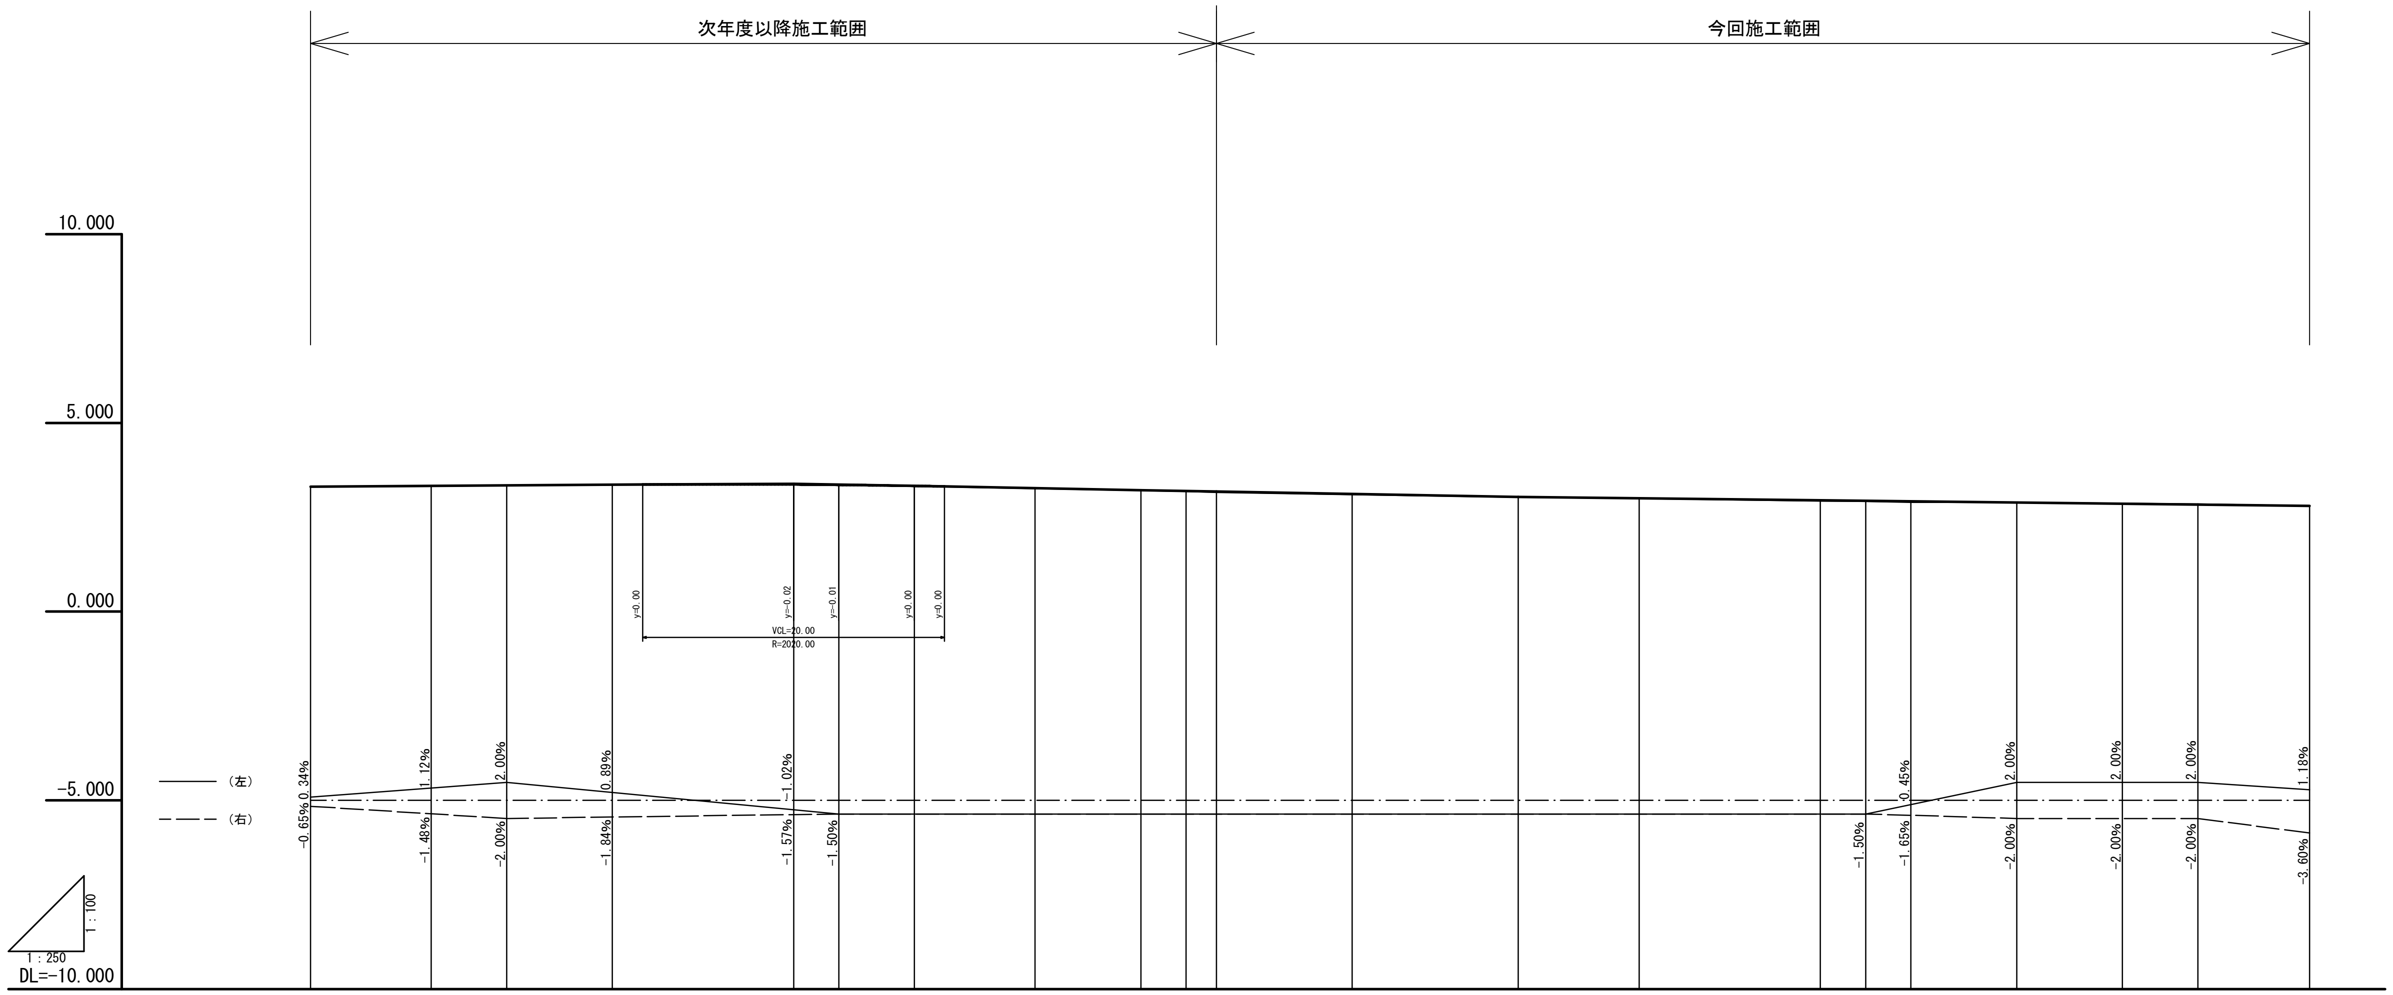

勾配	3.31		i=0.25% L=32.00m			3.39			i=-0.74% L=23.00m		3.22			i=-0.72% L=25.00m	3.04	i=-0.43% L=23.00m		2.94		i=-0.48% L=29.40m			2.80
盛土	0.00	0.01	0.00	0.01		0.01	0.01	0.01		0.01	0.01	0.02	0.02	0.02	0.01	0.01	0.02	0.02	0.04	0.00			0.00
切土	0.00		0.00																	0.00	0.01	0.01	0.00
計画高	3.31	3.33	3.34	3.36	3.37	3.37	3.36	3.33	3.32	3.27	3.22	3.20	3.18	3.12	3.04	3.01	2.95	2.94	2.93	2.89	2.86	2.84	2.80
地盤高	3.31	3.32	3.34	3.35		3.36	3.35	3.32		3.26	3.21	3.18	3.16	3.10	3.03	3.00	2.93	2.92	2.89	2.89	2.87	2.85	2.80
追加距離	0.00	8.00	13.00	20.00	22.00	32.00	35.00	40.00	42.00	48.00	55.00	58.00	60.00	69.00	80.00	88.00	100.00	103.00	106.00	113.00	120.00	125.00	132.40
単距離	0.00	8.00	5.00	7.00	2.00	10.00	3.00	5.00	2.00	6.00	7.00	3.00	2.00	9.00	11.00	8.00	12.00	3.00	3.00	7.00	7.00	5.00	7.40
測点	BP	+8.00	+13.00	No.1		+12.00	IP.1	No.2		+8.00	+15.00	IP.2	No.3	+9.00	No.4	+8.00	No.5	+3.00	+6.00	+13.00	No.6	+5.00	+12.40

実施設計図

いちき串木野市	
工事名	令和8年度 道維第5号 小学校松山線道路改良工事
~~河川~~ 路線名	市道 小学校松山線
工事箇所	いちき串木野市 大里地内
図面種類	縦断図
縮尺	H=1:100 S=1:250
図面番号	全 9 葉 第 2 号


横 断 図

S=1:100

+9.00

GH=3.10
FH=3.12

DL=5.000

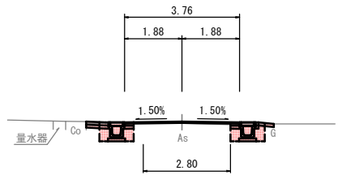


+9.00	
床　堀	1.4
埋　戻	0.6
不陸整正	2.8

No.5

GH=2.93
FH=2.95

DL=5.000

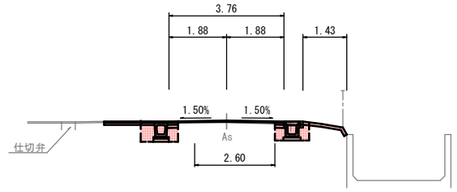


No.5	
床　堀	1.7
埋　戻	0.7
不陸整正	2.6

+6.00

GH=2.89
FH=2.93

DL=5.000

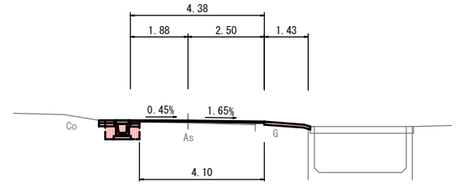


+6.00	
床　堀	0.8
埋　戻	0.3
不陸整正	4.1

No.3

GH=3.16
FH=3.18

DL=5.000

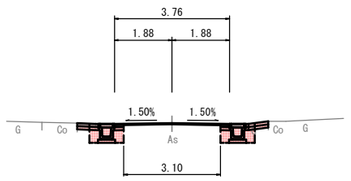


No.3	
床　堀	1.3
埋　戻	0.6
不陸整正	3.1

+8.00

GH=3.00
FH=3.01

DL=5.000

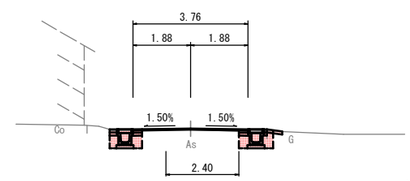


+8.00	
床　堀	1.3
埋　戻	0.6
不陸整正	2.4

+3.00

GH=2.92
FH=2.94

DL=5.000

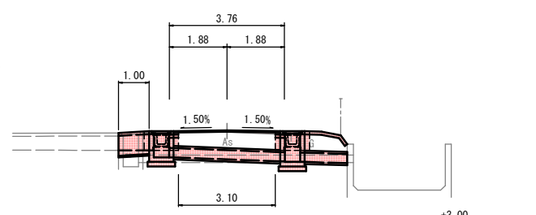


+3.00	
床　堀	1.4
埋　戻	0.6
不陸整正	3.1

+15.00

GH=3.21
FH=3.22

DL=5.000

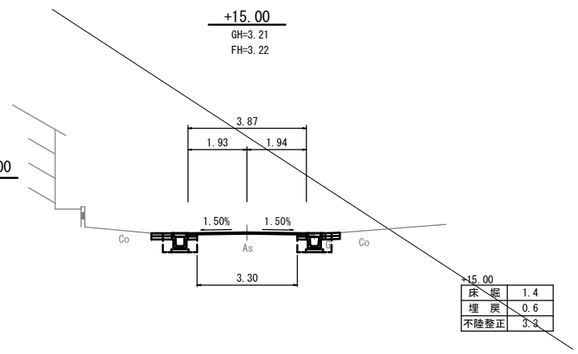


+15.00	
床　堀	1.4
埋　戻	0.6

No.4

GH=3.03
FH=3.04

DL=5.000

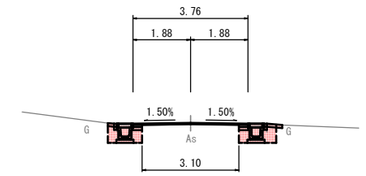

No.4	
床　堀	1.4
埋　戻	0.6
不陸整正	3.1

実施設計図

No.2+15.0～No.5+6.0

いちき串木野市	
工事名	令和8年度 道維第5号　小学校松山線道路改良工事
~~河川~~ 路線名	市道　小学校松山線
工事箇所	いちき串木野市　大里地内
図面種類	横断図-1
縮尺	S=1:100
図面番号	全　9　葉　第　3　号


横 断 図

S=1:100

+5.00

GH=2.85
FH=2.84

DL=5.000

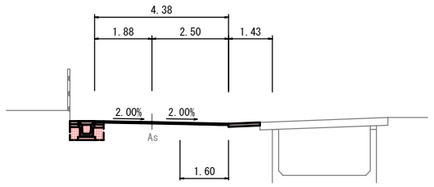


+5.00

床　堀	0.7
埋　戻	0.3
不陸整正	1.6

No.6

GH=2.87
FH=2.86

DL=5.000

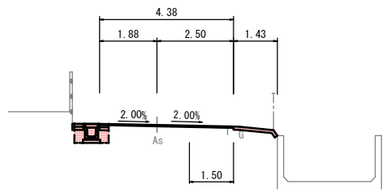


No.6

床　堀	0.8
埋　戻	0.3
不陸整正	1.5

+13.00

GH=2.89
FH=2.89

DL=5.000

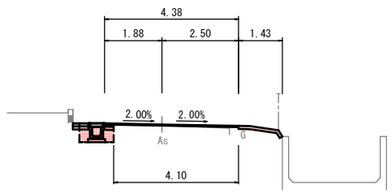


+13.00

床　堀	0.8
埋　戻	0.3
不陸整正	4.1

+12.40

GH=2.80
FH=2.80

DL=5.000

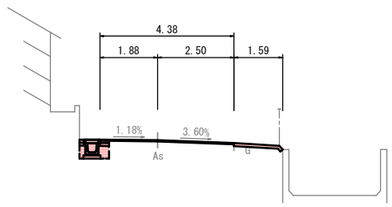

+12.40


床　堀	0.7
埋　戻	0.2
不陸整正	0.0

実施設計図


No.5+13.0～No.6+12.4

いちき串木野市	
工事名	令和8年度 道維第5号　小学校松山線道路改良工事
~~河川~~ 路線名	市道　小学校松山線
工事箇所	いちき串木野市　大里地内
図面種類	横断図-2
縮尺	S=1:100
図面番号	全　9　葉　第　4　号

横断暗渠工
S=1:50

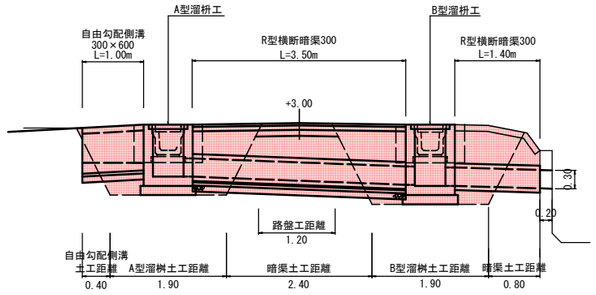

土工図
S=1:100

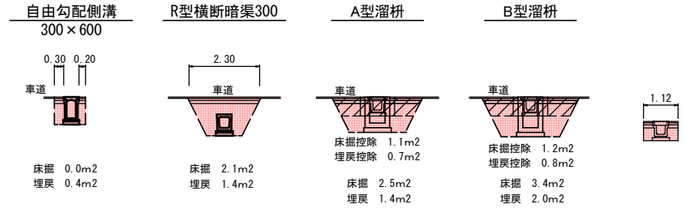


横断暗渠工　一式数量


名　称	規　格	計　算　式	数　量	単　位
自由勾配側溝	300×600	= 1.000	1.00	m
R型横断暗渠	300型	3.50+1.40 = 4.900	4.90	m
床　堀		2.5×1.90+2.1×2.40+3.4×1.90+2.1×0.80−1.1×1.12−1.2×1.12 =15.354	15.35	m3
埋　戻		0.4×0.40+1.4×1.90+1.4×2.40+2.0×1.90+1.4×0.80−0.7×1.12−0.8×1.12 = 9.420	9.42	m3
上層路盤工	粒調砕石 t=7cm	(0.30+0.20) ×1.00+1.20×2.30 = 3.260	3.26	m2
下層路盤工	再生砕石 t=10cm	(0.30+0.20) ×1.00+1.20×2.30 = 3.260	3.26	m2
削孔工		0.30×0.30×0.20 = 0.018	0.02	m3

A型溜桝工
S=1:20


平面図
S=1:20

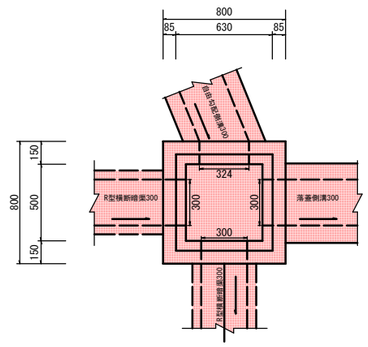

正面図
S=1:20

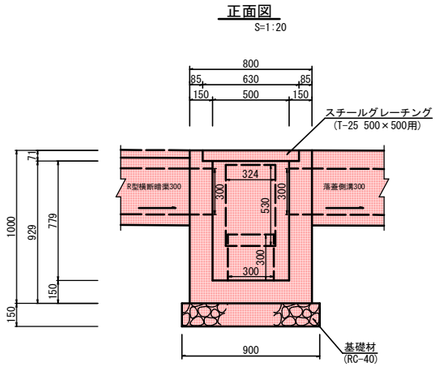


舗装面積算出図
S=1:50

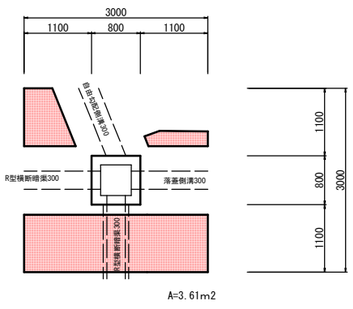

A=3.61m2

標準断面図
S=1:50

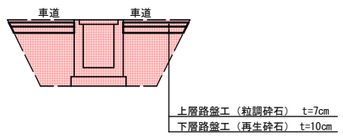


A型溜桝工　1.0基当り

名　称	規　格	計　算　式	数　量	単　位
コンクリート	σck=18N/mm2	0.80×0.80×1.00−(0.50×0.50×0.779+0.63×0.63×0.071+0.30×0.30×0.15×3+0.324×0.53×0.15) = 0.351	0.35	m3
型　枠	損　料	0.80×1.00×4+0.50×0.929×4+0.30×0.15×9+0.324×0.15+0.53×0.15×2−0.30×0.30×6−0.324×0.53×2 = 4.787	4.79	m2
スチール グレーチング	500×500用 T-25	グレーチング(607×607×65 32.4kg) 受枠(630×630×71 15.2kg) (ボルト固定)	1.0	式
基　礎　材	t=15cm RC-40	0.90×0.90 = 0.810	0.81	m2
基　面　整　正		0.90×0.90 = 0.810	0.81	m2
上層路盤工	粒調砕石 t=7cm		3.66	m2
下層路盤工	再生砕石 t=10cm		3.66	m2


※　面積はCADによる計測

B型溜桝工
S=1:20


平面図
S=1:20

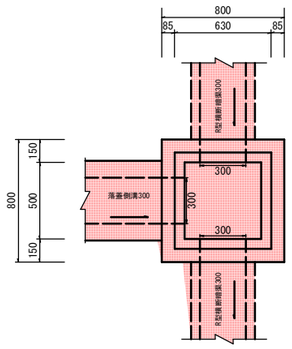

側面図
S=1:20

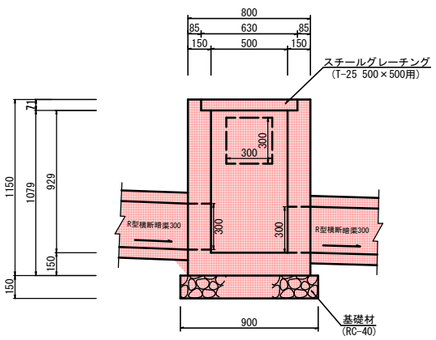


舗装面積算出図
S=1:50

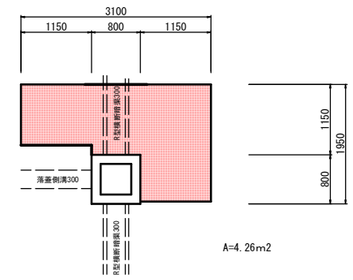

A=4.26m2

標準断面図
S=1:50

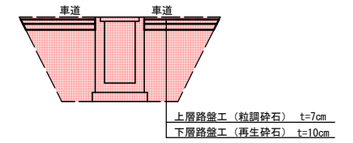

B型溜桝工　1.0基当り

名　称	規　格	計　算　式	数　量	単　位
コンクリート	σck=18N/mm2	0.80×0.80×1.15−(0.50×0.50×0.929+0.63×0.63×0.071+0.30×0.30×0.15×3) = 0.435	0.44	m3
型　枠	損　料	0.80×1.15×4+0.50×1.079×4+0.30×0.15×9−0.30×0.30×6 = 5.703	5.70	m2
スチール グレーチング	500×500用 T-25	グレーチング(607×607×65 32.4kg) 受枠(630×630×71 15.2kg) (ボルト固定)	1.0	式
基　礎　材	t=15cm RC-40	0.90×0.90 = 0.810	0.81	m2
基　面　整　正		0.90×0.90 = 0.810	0.81	m2
上層路盤工	粒調砕石 t=7cm		4.26	m2
下層路盤工	再生砕石 t=10cm		4.26	m2

※　面積はCADによる計測


実施設計図

いちき串木野市	
工事名	令和8年度 道維第5号 小学校松山線道路改良工事
~~河川~~ 路線名	市道　小学校松山線
工事箇所	いちき串木野市　大里地内
図面種類	構造図-1
縮　尺	各図参照
図面番号	全 9 葉 第 5 号

底版調整工詳細図

H=1:50
S=1:100


BP～+12.00　左

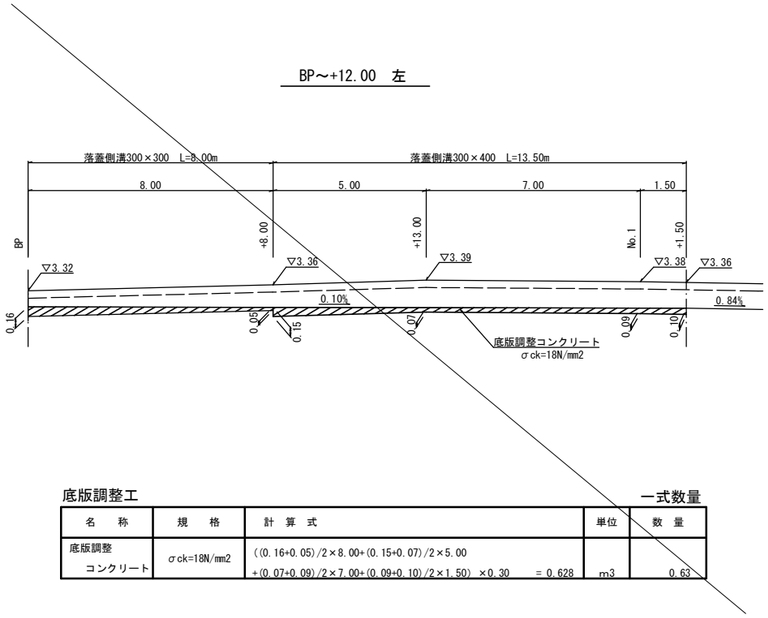

底版調整工　　一式数量

名　称	規　格	計　算　式	単位	数　量
底版調整 コンクリート	σck=18N/mm2	((0.16+0.05)/2×8.00+(0.15+0.07)/2×5.00 +(0.07+0.09)/2×7.00+(0.09+0.10)/2×1.50) ×0.30　= 0.628	m3	0.63


+6.00～+12.40　左

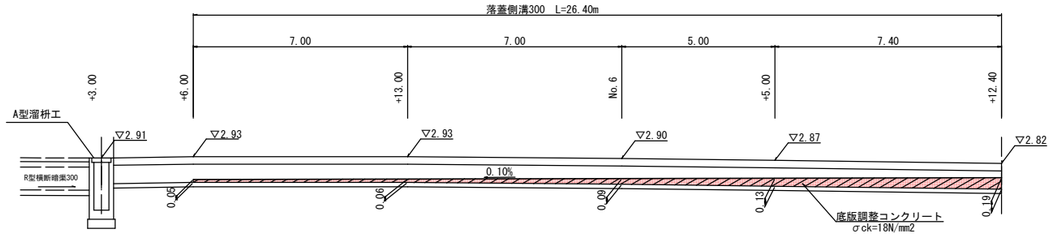

底版調整工　　一式数量

名　称	規　格	計　算　式	単位	数　量
底版調整 コンクリート	σck=18N/mm2	((0.05+0.06)/2×7.00+(0.06+0.09)/2×7.00 +(0.09+0.13)/2×5.00+(0.13+0.19)/2×7.40)×0.30　= 0.793	m3	0.79

+3.00　左

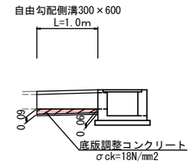


底版調整工　　一式数量

名　称	規　格	計　算　式	単位	数　量
底版調整 コンクリート	σck=18N/mm2	(0.09+0.06)/2×1.00×0.30　= 0.023	m3	0.02

梁付側溝　300×300型

S = 1/20

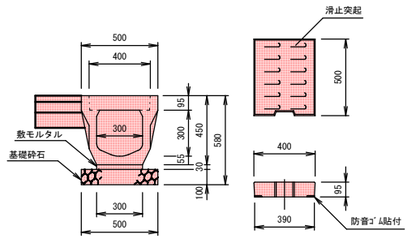


梁付側溝(縦断用)：数量表　　10m当り

材料名	規格・寸法	単位	数　量
梁付側溝	300×300×2000	本	5.00
敷モルタル	1：3	m3	0.09
基礎砕石	C－40	m2	5.00
蓋　版	300用	枚	10.0
上層路盤工	粒調砕石 t=7cm　0.30*10.00	m2	3.00
下層路盤工	再生砕石 t=10cm　0.30*10.00	m2	3.00

落蓋側溝断面図　S=1:20

300×400（縦断用）

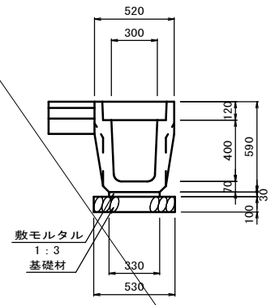

数量表　　10m当り


名　称	規　格	算　定　式	単位	数　量
基　礎　材	t=100mm	0.53*10.00	m2	5.30
敷モルタル	1：3	0.33*0.03*10.00	m3	0.10
落蓋側溝	300×400	10.0/2.0	本	5.00
基面整正		0.53*10.00	m2	5.30
上層路盤工	粒調砕石 t=7cm	0.30*10.00	m2	3.00
下層路盤工	再生砕石 t=10cm	0.30*10.00	m2	3.00

落蓋側溝300蓋版　　10m当り

名　称	摘　要	計　算　式	数　量	単位
蓋　版	300用	L=500mm　W=50kg	18.0	枚
集水蓋	300用	L=500mm　W=40kg	2.0	枚

自由勾配側溝断面図　S=1:20

(300×600)

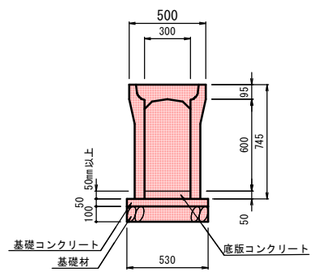


数量表(H-600～800)　　10m当り

名　称	規　格	算　定　式	単位	数　量
基　礎　材	t=100mm	0.53*10.00	m2	5.30
基礎コンクリート	σck=18N/mm2	0.53*0.05*10.00	m3	0.265
同型枠		0.05*10.0*2	m2	1.00
底版コンクリート	σck=18N/mm2	0.30*0.05*10	m3	0.150
自由勾配側溝	300×600	10.00/2.00	本	5.00
蓋	300用	10.00/2.00*2	枚	10.00
基面整正		0.53*10.00	m2	5.30

※　底版コンクリートは厚み50mmの数量であり、増える分は加算すること。

横断暗渠断面図　S=1:20

R型 300×300

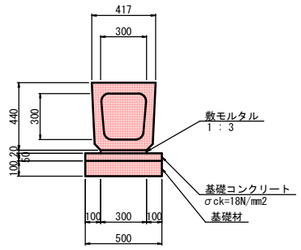

数量表(300×300)　　10m当り


名　称	摘　要	計　算　式	数　量	単位
横断暗渠		300×300×2000 W=432kg	10.00	m
基面整正		0.500×10.000	5.00	m2
基礎材	t=100mm	0.500×10.000	5.00	m2
基礎コンクリート	σck=18N/mm2	0.050×0.500×10.000	0.25	m3
基礎型枠		0.050×10.000×2	1.00	m2
敷モルタル	1：3	0.020×0.300×10.000	0.06	m3

実施設計図

いちき串木野市	
工事名	令和8年度 道維第5号　小学校松山線道路改良工事
~~町~~ ~~村~~ 路線名	市道　小学校松山線
工事箇所	いちき串木野市　大里地内
図面種類	構造図-2
縮尺	各図参照
図面番号	全　9　葉　第　6　号

舗装面積求積図


S=1:250

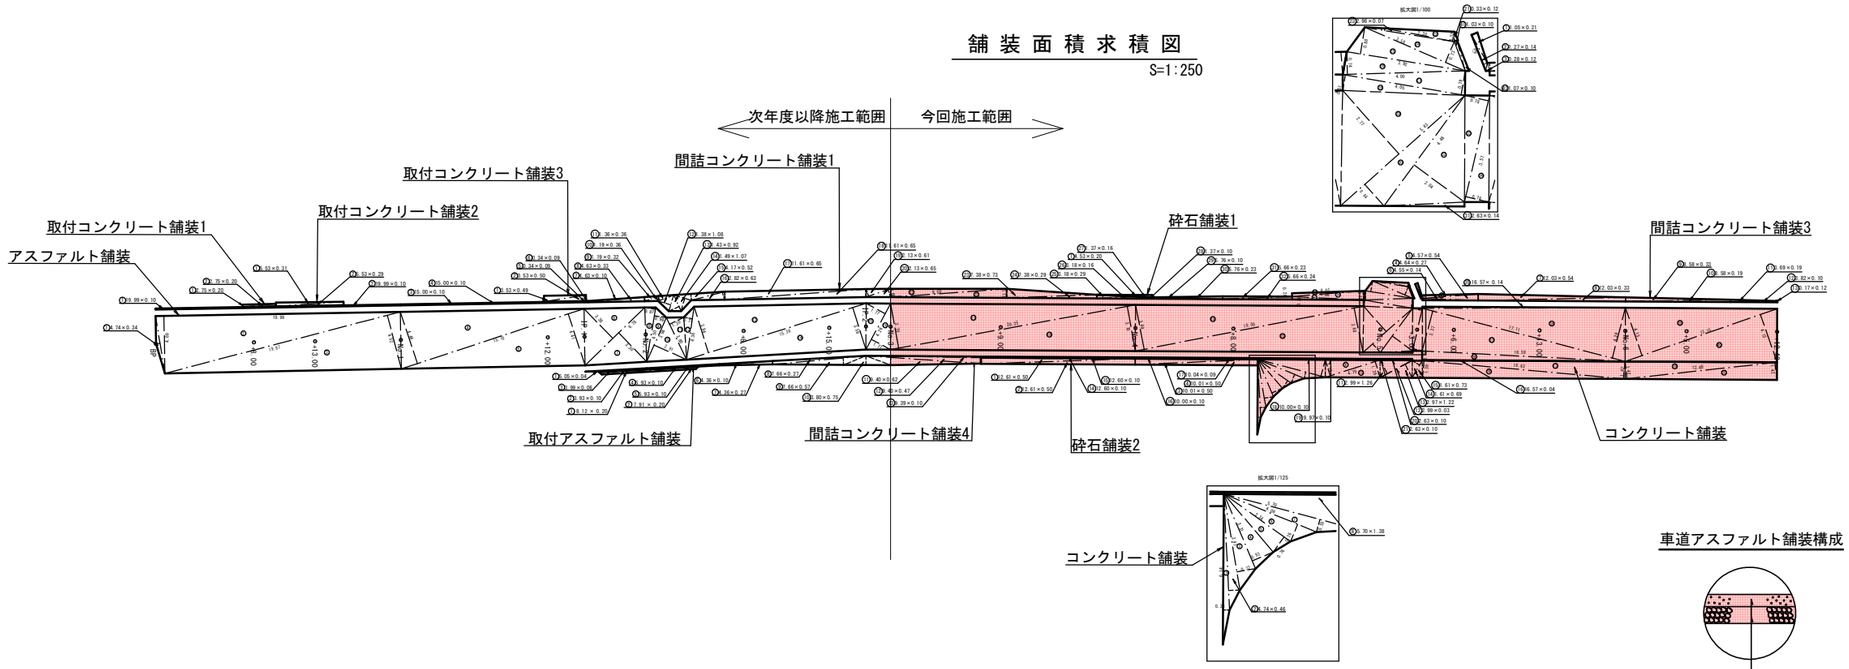

車道アスファルト舗装構成


表層工(密粒式As) t=4cm
路盤不陸整正(粒調砕石)平均厚 t=5cm

取付コンクリート舗装構成
間詰コンクリート舗装構成

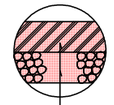

表層工(コンクリート) 18N/mm2 t=10cm
路盤工(切込砕石) t=10cm

碎石舗装

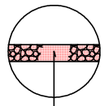

碎石(切込砕石)平均厚 t=5cm

アスファルト舗装

符号	底辺	高さ	倍面積
①	4.74	0.34	1.611600
②	19.99	4.69	93.753100
③	19.87	4.52	89.812400
④	15.70	4.44	69.708000
⑤	15.70	4.41	69.237000
⑥	6.78	3.38	22.916400
⑦	6.78	3.30	22.374000
⑧	4.50	0.87	3.915000
⑨	4.50	0.99	4.455000
⑩	3.94	2.97	11.665400
⑪	3.80	1.30	4.940000
⑫	4.36	0.71	3.095600
⑬	15.36	3.94	60.518400
⑭	15.36	3.58	54.988800
⑮	4.26	1.77	7.540200
⑯	4.26	1.77	7.540200
⑰	20.35	3.70	75.295000
⑱	20.35	3.70	75.295000
⑲	19.00	3.69	70.110000
⑳	19.00	3.68	69.920000
㉑	0.33	0.12	0.039600
㉒	2.30	0.32	0.736000
㉓	2.96	0.07	0.207200
㉔	3.58	0.73	2.613400
㉕	3.92	0.88	3.449600
㉖	4.00	0.74	2.960000
㉗	4.05	0.79	3.199500
㉘	4.05	0.51	2.065500
㉙	5.43	2.77	15.041100
㉚	5.43	0.94	5.104200
㉛	2.63	0.14	0.368200
㉜	4.48	2.04	9.139200
㉝	3.57	0.78	2.784600
㉞	3.57	0.78	2.784600
㉟	16.57	0.14	2.319800
㊱	17.11	4.24	72.546400
㊲	17.11	3.37	57.660700
㊳	16.59	0.76	12.608400
㊴	13.15	4.13	54.309500
㊵	13.15	4.13	54.309500
㊶	1.03	0.10	0.103000
㊷	1.07	0.10	0.107000
合計			595.077 ~~112.948100~~
合計面積			297.5385 ~~561.474000~~
地積			297.54 ~~561.47~~ ㎡

間詰コンクリート舗装1

符号	底辺	高さ	倍面積
①	19.99	0.10	1.999000
②	19.99	0.10	1.999000
③	15.00	0.10	1.500000
④	15.00	0.10	1.500000
⑤	0.34	0.09	0.030600
⑥	0.34	0.09	0.030600
⑦	4.63	0.10	0.463000
⑧	4.63	0.33	1.527900
⑨	1.19	0.32	0.380800
⑩	1.19	0.36	0.428400
⑪	1.36	0.36	0.489600
⑫	1.38	1.06	1.490400
⑬	1.43	0.92	1.315600
⑭	1.49	1.07	1.594300
⑮	4.17	0.52	2.168400
⑯	2.82	0.63	1.776600
⑰	11.61	0.65	7.546500
⑱	11.61	0.65	7.546500
⑲	2.13	0.61	1.299300
⑳	2.13	0.65	1.384500
㉑	9.50	0.68	6.460000
㉒	9.50	0.73	6.935000
㉓	7.38	0.73	5.387400
㉔	7.38	0.29	2.140200
㉕	3.18	0.29	0.922200
㉖	3.18	0.16	0.508800
㉗	1.37	0.16	0.219200
㉘	1.37	0.10	0.137000
㉙	5.76	0.10	0.576000
㉚	5.76	0.23	1.324800
㉛	5.66	0.23	1.301800
㉜	5.66	0.24	1.358400
㉝	6.01	0.28	1.682800
㉞	6.01	0.73	4.387300
㉟	5.86	0.24	1.406400
合計			34.7473 ~~71.215200~~
合計面積			17.37365 ~~35.607600~~
地積			17.37 ~~35.60~~ ㎡

間詰コンクリート舗装3

符号	底辺	高さ	倍面積
①	1.05	0.21	0.220500
②	1.27	0.14	0.177800
③	0.28	0.12	0.033600
④	4.64	0.27	1.252800
⑤	4.57	0.54	2.467800
⑥	4.55	0.14	0.637000
⑦	12.03	0.54	6.496200
⑧	12.03	0.33	3.969900
⑨	8.58	0.33	2.831400
⑩	8.58	0.19	1.630200
⑪	3.69	0.19	0.701100
⑫	3.82	0.10	0.382000
⑬	0.17	0.12	0.020400
合計			20.820700
合計面積			10.4103500
地積			10.41 ㎡

間詰コンクリート舗装4

符号	底辺	高さ	倍面積
①	5.05	0.04	0.202000
②	3.93	0.10	0.393000
③	3.99	0.06	0.239400
④	5.93	0.10	0.593000
⑤	5.93	0.10	0.593000
⑥	4.36	0.10	0.436000
⑦	4.36	0.27	1.177200
⑧	7.66	0.27	2.068200
⑨	7.66	0.57	4.366200
⑩	3.80	0.75	2.850000
⑪	9.40	0.62	5.828000
⑫	9.40	0.47	4.418000
⑬	9.39	0.10	0.939000
⑭	12.60	0.10	1.260000
⑮	12.60	0.10	1.260000
⑯	10.00	0.10	1.000000
⑰	10.04	0.09	0.903600
⑱	10.00	0.09	0.900000
⑲	9.97	0.10	0.997000
⑳	2.63	0.10	0.263000
㉑	2.63	0.10	0.263000
合計			18.0316 ~~20.949600~~
合計面積			9.0158 ~~15.474800~~
地積			9.02 ~~15.47~~ ㎡

コンクリート舗装

符号	底辺	高さ	倍面積
①	6.14	0.26	1.596400
②	4.74	0.46	2.180400
③	3.97	0.77	3.056900
④	3.31	0.93	3.078300
⑤	3.34	0.76	2.538400
⑥	4.09	0.76	3.108400
⑦	5.70	0.53	3.021000
⑧	5.70	1.38	7.866000
⑨	4.70	1.36	6.392000
⑩	4.70	1.36	6.392000
⑪	2.99	1.26	3.767400
⑫	2.99	0.03	0.089700
⑬	2.97	1.22	3.623400
⑭	1.61	0.69	1.110900
⑮	1.61	0.73	1.175300
⑯	16.57	0.04	0.662800
⑰	16.63	1.42	23.614600
⑱	16.63	1.38	22.949400
⑲	12.48	1.42	17.721600
⑳	12.48	1.42	17.721600
合計			131.666500
合計面積			65.8332500
地積			65.83 ㎡

取付アスファルト舗装

符号	底辺	高さ	倍面積
①	6.42	0.20	1.624000
②	7.91	0.20	1.582000
合計			3.206000
合計面積			1.6030000
地積			1.60 ㎡

取付コンクリート舗装1

符号	底辺	高さ	倍面積
①	2.75	0.20	0.550000
合計			0.550000
合計面積			1.100000
地積			0.5500000 ㎡

取付コンクリート舗装2

符号	底辺	高さ	倍面積
①	5.53	0.31	1.714300
②	5.53	0.29	1.603700
合計			3.318000
合計面積			1.6590000
地積			1.65 ㎡

取付コンクリート舗装3

符号	底辺	高さ	倍面積
①	3.53	0.49	1.729700
②	3.53	0.50	1.765000
合計			3.494700
合計面積			1.7473500
地積			1.74 ㎡

取付碎石舗装1

符号	底辺	高さ	倍面積
①	4.53	0.20	0.906000
合計			0.906000
合計面積			0.4530000
地積			0.45 ㎡

取付碎石舗装2

符号	底辺	高さ	倍面積
①	12.61	0.50	6.305000
②	12.61	0.50	6.305000
③	10.01	0.50	5.005000
④	10.01	0.50	5.005000
合計			22.620000
合計面積			11.3100000
地積			11.31 ㎡

舗装工　　一式数量

名称	規格	計算式		数量	単位
車道アスファルト舗装					
表層工	密粒式As t=4cm			297.54 ~~561.47~~	m2
路盤不陸整正	(粒調砕石) 平均厚 t=5cm	土量計算書による		192.32 ~~386.72~~	m2
コンクリート舗装					
コンクリート	σck=18N/mm2 t=10cm			65.83	m2
路盤工	(切込砕石) t=10cm			65.83	m2
間詰コンクリート舗装					
コンクリート	σck=18N/mm2 t=10cm	17.37+10.41+9.02 ~~35.60+10.41+15.47~~	= 36.8 ~~= 61.48~~	36.8 ~~61.48~~	m2
路盤工	(切込砕石) t=10cm	17.37+10.41+9.02 ~~35.60+10.41+15.47~~	= 36.8 ~~= 61.48~~	36.8 ~~61.48~~	m2
取付コンクリート舗装					
コンクリート	σck=18N/mm2 t=10cm	0.55+1.65+1.74	= 3.94	3.94	m2
路盤工	(切込砕石) t=10cm	0.55+1.65+1.74	= 3.94	3.94	m2
取付アスファルト舗装					
アスファルト	密粒式As t=4cm			1.60	m2
路盤工	(切込砕石) t=10cm			1.60	m2
取付碎石舗装					
碎石	(切込砕石) 平均厚 t=5cm	0.45+11.31	= 11.76	11.76	m2


※取付舗装について、既存舗装厚が計画と異なる場合は協議をおこない舗装厚を決定する事。

実施設計図

いちき串木野市	
工事名	令和8年度 道維第5号 小学校松山線道路改良工事
~~市町村~~ 路線名	市道 小学校松山線
工事箇所	いちき串木野市 大里地内
図面種類	舗装面積求積図
縮尺	S=1:250
図面番号	全 9 葉 第 7 号

舗 装 剥 取 面 積 求 積 図

S=1:250

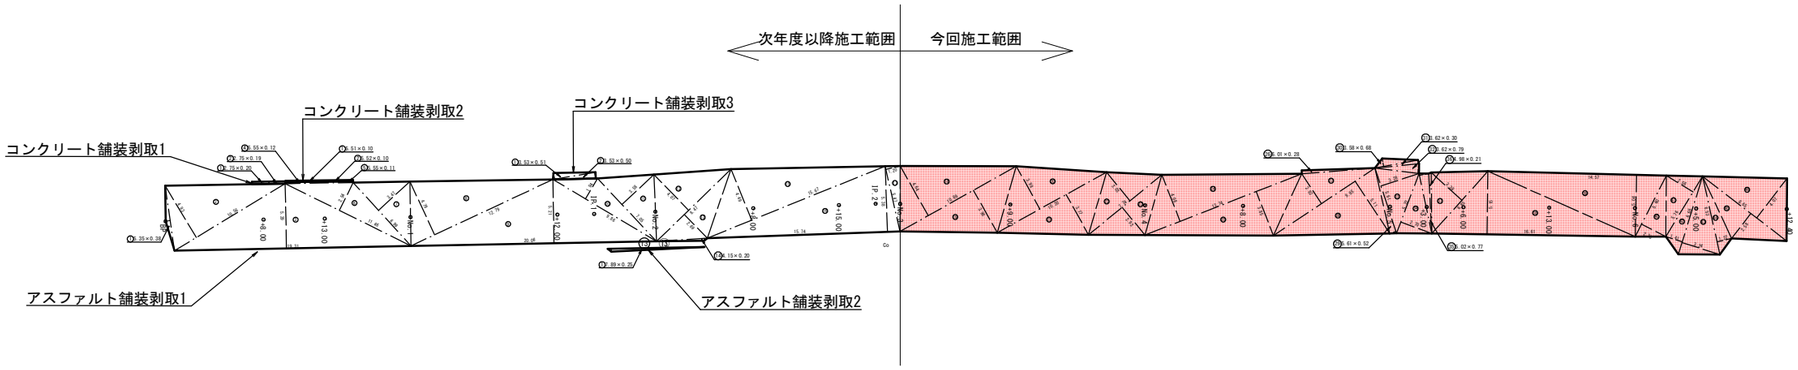

アスファルト舗装剥取1

符号	底辺	高さ	倍面積
①	5.35	0.38	2.033000
②	10.56	4.93	52.060800
③	19.31	5.29	102.149900
④	5.55	0.12	0.666000
⑤	5.55	0.11	0.610500
⑥	11.46	2.54	29.108400
⑦	6.99	3.47	24.255300
⑧	12.79	4.79	61.264100
⑨	20.06	5.21	104.512600
⑩	9.86	1.94	19.128400
⑪	7.05	3.58	25.239000
⑫	8.47	4.07	34.472900
⑬	8.47	2.69	22.784300
⑭	4.15	0.20	0.830000
⑮	15.67	4.49	70.358300
⑯	15.74	5.38	84.681200
⑰	5.47	1.20	6.564000
⑱	10.89	4.64	50.529600
⑲	10.89	3.96	43.124400
⑳	10.20	3.99	40.698000
㉑	10.20	3.77	38.454000
㉒	7.74	3.03	23.452200
㉓	7.74	2.93	22.678200
㉔	13.74	4.08	56.059200
㉕	13.74	3.85	52.899000
㉖	6.01	0.28	1.682800
㉗	9.95	2.92	29.054000
㉘	9.95	5.11	50.844500
㉙	5.61	0.52	2.917200
㉚	3.58	0.68	2.434400
㉛	3.62	0.30	1.086000
㉜	3.62	0.79	2.859800
㉝	5.61	3.28	18.400800
㉞	5.22	2.70	14.094000
㉟	5.02	0.77	3.865400
㊱	4.98	0.21	1.045800
㊲	6.85	3.38	23.153000
㊳	16.61	5.15	85.541500
㊴	14.57	5.04	73.432800
㊵	5.60	2.23	12.488000
㊶	5.76	2.56	14.745600
㊷	6.66	1.41	9.390600
㊸	6.66	3.24	21.578400
㊹	6.53	1.22	7.966600
㊺	8.65	2.58	22.317000
㊻	8.65	4.07	35.205500
		合 計	761.998~~11402.710000~~
		合 計 面 積	380.999~~701.355000~~
		地 積	381.0~~701.35~~㎡

アスファルト舗装剥取2

符号	底辺	高さ	倍面積
①	7.89	0.25	1.972500
		合 計	1.972500
		合 計 面 積	0.9862500
		地 積	0.98 ㎡

コンクリート舗装剥取1

符号	底辺	高さ	倍面積
①	2.75	0.20	0.550000
②	2.75	0.19	0.522500
		合 計	1.072500
		合 計 面 積	0.5362500
		地 積	0.53 ㎡

コンクリート舗装剥取2

符号	底辺	高さ	倍面積
①	5.51	0.10	0.551000
②	5.52	0.10	0.552000
		合 計	1.103000
		合 計 面 積	0.5515000
		地 積	0.55 ㎡

コンクリート舗装剥取3

符号	底辺	高さ	倍面積
①	3.51	0.51	1.800300
②	3.53	0.50	1.765000
		合 計	3.565300
		合 計 面 積	1.7826500
		地 積	1.78 ㎡

舗装剥取　　一式数量


名称	規格	計算式		数量	単位
舗装剥取					
アスファルト剥取	t=4cm	381.0 ~~701.35+0.98~~	= 381.0 = ~~702.33~~	381.0 ~~702.33~~	m2
コンクリート剥取	t=10cm 無筋	0 ~~0.53+0.55+1.78~~	= ~~2.86~~	0 ~~2.86~~	m2

実施設計図

いちき串木野市	
工事名	令和8年度 道維第5号　小学校松山線道路改良工事
~~市道~~ 路線名	市道　小学校松山線
工事箇所	いちき串木野市　大里地内
図面種類	舗装剥取面積求積図
縮尺	S=1:250
図面番号	全 9 葉 第 8 号

産 業 廃 棄 物 処 理 工


S=1:250

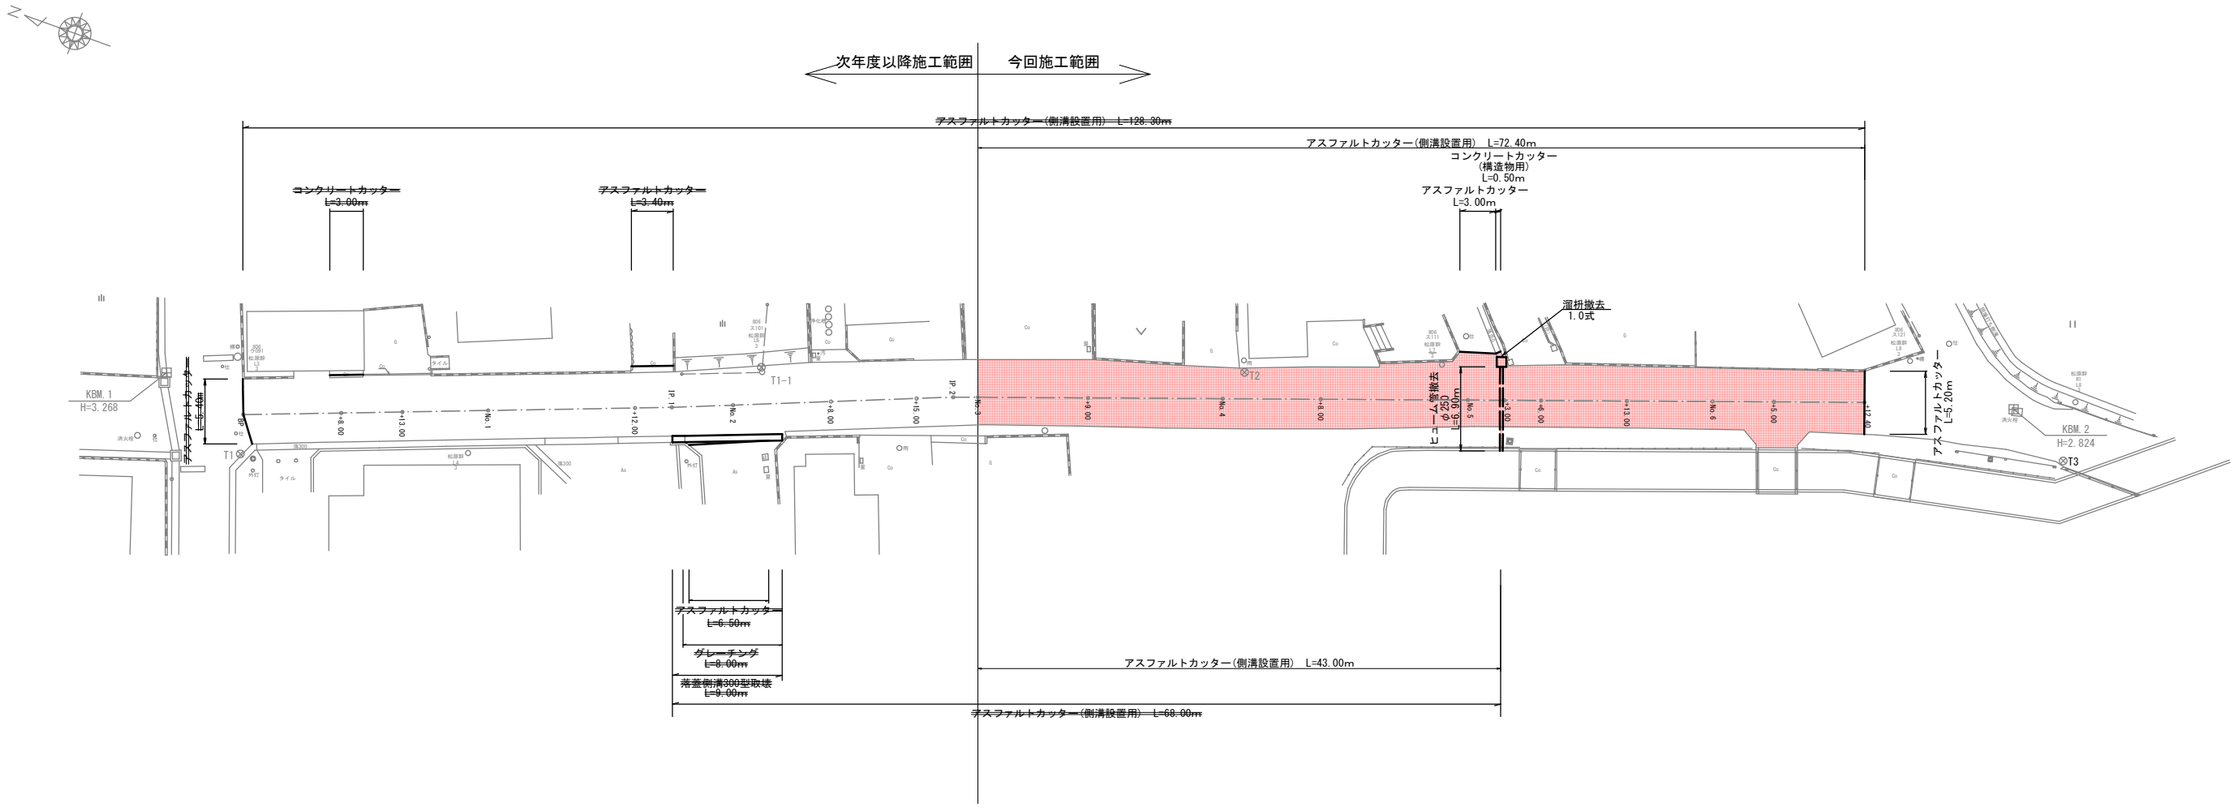

落蓋側溝300型

S=1:20

L=9.00m

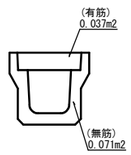

※ 面積はCADによる計測

(無筋)
0.071×9.00 = 0.639 ≒ 0.64 m3


蓋板(有筋)
0.037×1.00 = 0.037 ≒ 0.04m3

グレーチング
1.00×8.00 = 8.00 ≒ 8枚

溜枡

S=1:50

1.0式

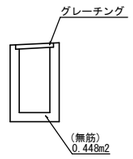

※ 面積はCADによる計測

(無筋)
0.448×1.00 = 0.448 ≒ 0.45 m3

産業廃棄物集計表

一式数量

名 称	規 格	計 算 式	数 量	単位
アスファルト剥取	t=4cm	舗装剥取面積求積図より	381.0 ~~702.33~~	m2
コンクリート剥取	t=10cm (無筋)	舗装剥取面積求積図より	0 ~~2.86~~	m2
アスファルト殻処分	t=4cm	381.0×0.04 = 15.24 ~~702.33×0.04 = 28.094~~	15.24 ~~28.09~~	m3
コンクリート殻処分	(無筋)	~~2.86×0.10+0.64+0.45 = 1.376~~	0 ~~1.38~~	m3
コンクリート殻処分	(有筋)		0.04	m3
アスファルトカッター	t=4cm	3.00+5.40+5.20 = 13.6 ~~3.40+3.00+5.40+5.20+6.50 = 23.50~~	13.6 ~~23.50~~	m
アスファルトカッター	t=4cm (側溝設置用)	72.4+43.00 = 115.4 ~~128.30+68.00 = 196.30~~	115.4 ~~196.30~~	m
コンクリートカッター	t=10cm	~~= 3.00~~	0 ~~3.00~~	m
コンクリートカッター	構造物用		0.50	m
グレーチング	集水桝用		1.0	式
グレーチング	L=1.00		~~8.00~~	枚
ヒューム管	φ250		6.90	m

実施設計図

いちき串木野市	
工事名	令和8年度 道維第5号 小学校松山線道路改良工事
~~市町村~~ 路線名	市道 小学校松山線
工事箇所	いちき串木野市 大里地内
図面種類	産業廃棄物処理工
縮尺	各図参照
図面番号	全 9 葉 第 9 号